



記入例

課 長	課長補佐	係 長	合 議

給水装置工事申込書 [正・副本各1部]

平成 年 月 日

副本は審査後、返却します

町水道事業管理者
町長 上里太郎 様
申込時に記入済みであること
記入方法の指示を受けること

(法人は所在地、名称、代表者名)

住 所 **美里町大字児玉123-4**

フリガナ **ホンジョウ イチロウ** (必ず記入する)

申込者(装置所有者)氏名 **本庄一郎**(個人は自署)印

電 話 **0495-12-3456** 個人は認印可
法人は登記印

水道事業給水条例に基づき、下記のとおり給水装置の工事を申込みます。
なお、給水装置の工事及び管理並びに利害関係に係る一切の責任を負います。

この欄は受付職員が記入します

お客様番号	収 納 事 項		台帳記録	収 納	申込審査	謄写審査
<u>改造は記入</u> 12345	量水器口径 20 mm	水道加入金 84,000 円 審査手数料 1,000 円				
工事施行場所	美里町大字神川567-1 <u>区画整理、分譲の場合</u> 【A街区 - 8画地】					
工事の種別	新設【 20 mm 専用住宅 集合住宅 店舗 工場 農地 】 改造(増設含)[増径・減径 mm ⇒ mm] <u>メータ口径変更</u> 撤去【 mm 分水閉止により給水契約を解除】 <u>給水装置所有権の喪失</u>					
工事の原因	通常工事 開発・分譲 公共事業による移転					
工事予定期間	平成 15 年 6 月から平成 15 年 11 月まで					
給水方式の区分	直結給水 受水槽給水【 専用水道 簡易専用水道 小規模水槽(有効容量 t)】					
添付書類	委任状 案内図 設計審査書 平面図 立面図 公図(写) 利害関係者承諾書					

上記申込みのとおり承認します。

平成 年 月 日

↓ 申込時に記入済みであること

申込者(装置所有者) **本庄一郎** 様

町水道事業管理者
町長 上里太郎 印

委任状 [正本 1 部]

A 4 版

給水装置工事の申込みに関する一切の件を **町**指定給水装置工事事業者
(所在地、名称、代表者名)

群馬県 市 町 5 4 - 1 印省略

株式会社 群馬水道 記入はパソコン入力、ゴム印を可とする

代表取締役社長 神泉次郎

に委任します。

平成 年 月 日

住 所 美里町大字児玉 1 2 3 - 4

申込者 (装置所有者) フリガナ ホンジョウ イチロウ (必ず記入する)

氏 名 本 庄 一 郎 (個人は自署) 印

給水装置等所有権譲渡申込書

譲渡申込みの有無は、各市町村に必ず確認してください。

この度、私は給水装置の新設等の申込みにあたって、公道等に布設する給水装置等の所有権を **貴町**水道事業に譲渡いたします。

なお、当該給水装置等の維持管理は、**貴町**でお願いいたします。

平成 年 月 日

町水道事業管理者

町長 上里太郎 様

住 所 美里町大字児玉 1 2 3 - 4

申込者 (装置所有者) フリガナ ホンジョウ イチロウ (必ず記入する)

氏 名 本 庄 一 郎 (個人は自署) 印

案内図について

様式は、指定しないので任意のものを使用してください。

縮尺 1 / 2,500 ~ 3,000 程度の A 4 版を添付する。

裏面に工事施行箇所及び申込者の氏名を記入すること。(紛失防止のため)

方位は、原則、上を北とし、給水装置の設置箇所は赤書きで明確に記入すること。

必ず目標物(公共施設、店舗等又は信号機付交差点)が表示されていること。

給水管を全面道路から分岐するとき以外は、案内図に赤書きで経路を記入すること。

公図について

提出の有無は、各市町村に必ず確認してください。

各市町村税務担当課又は法務局出張所において、発行したもの、若しくはそれらの写しとする。

縮尺 1 / 500 ~ 600 程度の A 4 版を添付すること。

裏面に工事施行箇所及び申込者の氏名を記入すること。(紛失防止のため)

方位は、原則、上を北とする。

位置関係が把握できるよう配管の位置を表示すること。

設計平面図 [正・副本各 1 部]


工事施行場所 **美里町大字神川 5 6 7 - 1** 【 街区 - 画地】

申込者（装置所有者） 住所 **美里町大字児玉 1 2 3 - 4** 氏名 **本庄一郎**


（縮尺は S = 1 / 100 ~ 1 / 200 程度）

方位（北を表示）

1 F 平面図

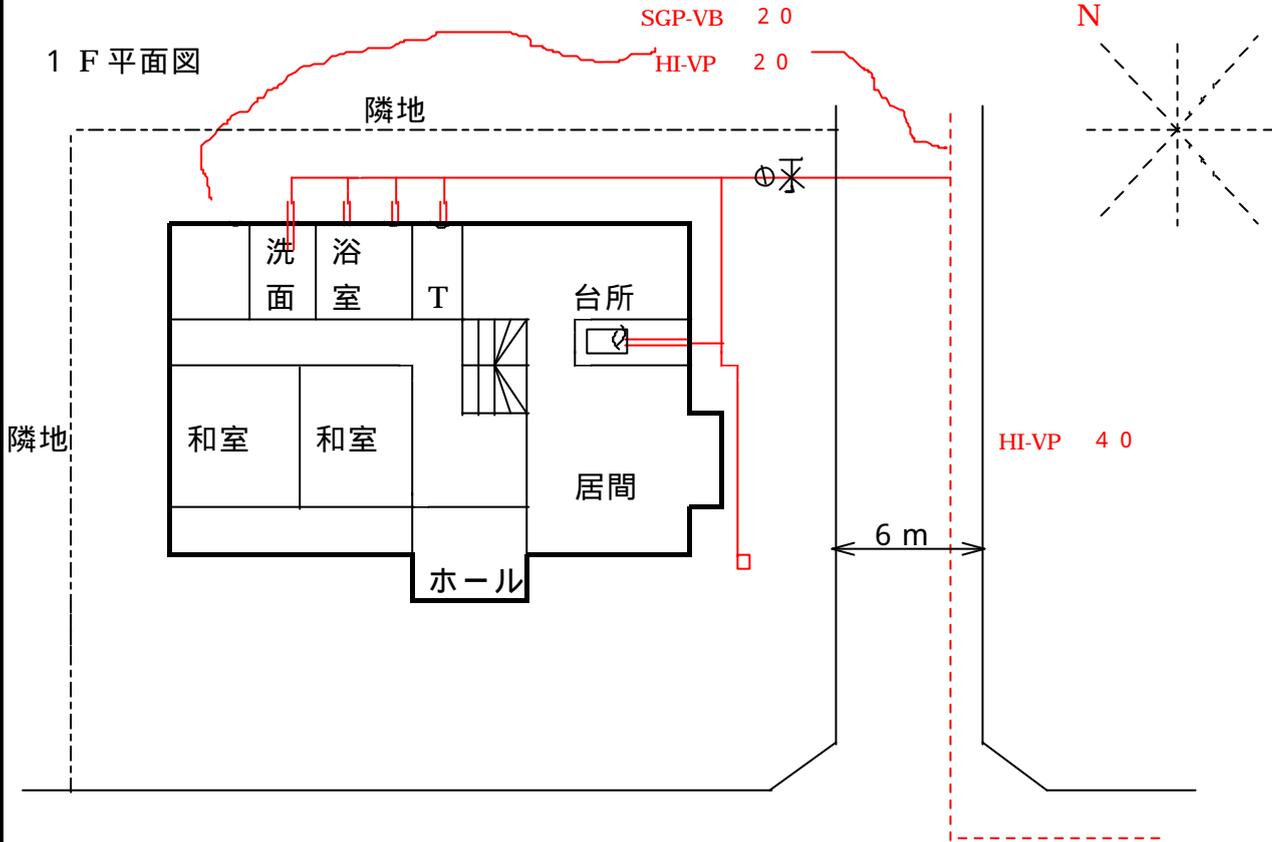

2 F 平面図

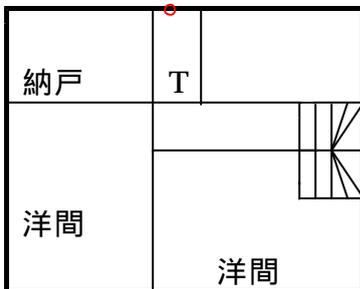

作図法は、各市町村異なりますので注意してください

隣地との境界、土地の形状、周辺道路、建物の間取り（住宅、店舗等の用途）が明確に判別できること。

建物等の平面、配管を描画するときは、図面全体（黒枠）の中に収まるよう、建築確認等の図面を適宜、縮小、拡大して、わかりやすく作図してください。

設計時のオフセットは不要

設計立面図 [正・副本各 1 部]


工 事 施 行 場 所	美里町大字神川 5 6 7 - 1	【 街 区 - 画 】
-------------	-------------------	-------------

申 込 者 (装 置 所 有 者)	住所 美里町大字兎玉 1 2 3 - 4	氏 名 本庄一郎
---------------------	----------------------	----------

(縮尺は任意)

作図法

45度

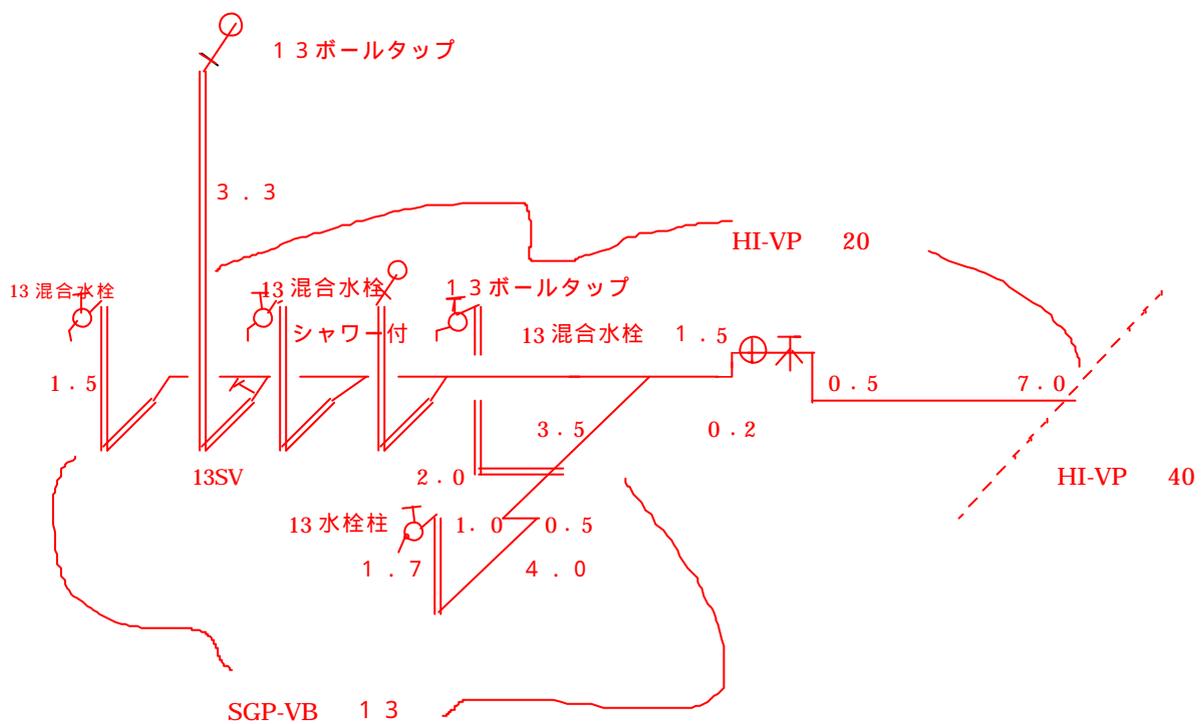

立面図は、全体のバランス、配置に注意すること。
管種・給水器具等の名称、口径、各継手間の距離を明記する。

利害関係者承諾書 [正本 1 部]

申込者（装置所有者）住所 **美里町大字児玉 1 2 3 - 4**
氏名 **本庄一郎**

私は、上記の者が**美里町大字神川 5 6 7 - 1** 【 街区 - 画地】において施行する給水装置工事に関し、下記のとおり承諾いたします。

平成 年 月 日

私所有の土地(**美里町大字神川 5 6 7 - 1** 番地)を使用することについて

所有者 住所 **美里町大字神川 4 5 6 - 1** 氏名 **児玉四郎** (個人は自署) 印

私所有の土地(番地)を使用することについて

所有者 住所 氏名 印

私所有の土地(番地)を使用することについて

所有者 住所 氏名 印

私所有の土地(番地)を使用することについて

所有者 住所 氏名 印

私所有の家屋（工作物）を使用することについて

所有者 住所 氏名 印

私所有の家屋（工作物）を使用することについて

所有者 住所 氏名 印

私所有の給水装置（共用管）から分岐引用することについて

所有者（お客様番号 **0 0 1 2 3**）

住所 **美里町大字神川 5 6 0 - 1** 氏名 **埼玉五郎** (個人は自署) 印

申込者（装置所有者）の代理人（給水区域内在住者）に選任されることについて

代理人 住所 氏名 印

申込者（装置所有者）が所有する装置の管理人に選任されることについて

管理人 住所 氏名 印

土地、家屋、共用給水管の所有者が申込者と同一人の場合は、押印を省略することができる。

分岐にあたって、給水装置（共用管）の共有者等利害関係者が複数存在する場合は、別途添付すること。

収受欄

本庄市

給水装置

15・10・15

受第 号

課 長	課長補左	係 長	水技管	合 議

給水装置工事竣工検査申請書 [正・副本各1部]

平成 年 月 日

町水道事業管理者 } 申請時に記入済みであること
町長 上里太郎 様 } 記入方法の指示を受けること

所在地 群馬県 市 町 5 4 - 1
指定工事業者 名称 株式会社 群馬水道 印
代表者 代表取締役 神泉次郎

下記のとおり、給水装置工事が竣工したので検査を申請します。

番号・日付を記入 この欄は受付職員が記入します

お客様番号	申込書収受日	収納事項	台帳記録	収 納	申請受付	検査受付
<u>改造は記入</u> 1 2 3 4 5	第 号 平成 年 月 日	量水器口径 20 mm 検査手数料 2,000 円				
申込者(装置所有者)		住所 美里町大字児玉 1 2 3 - 4		氏名 本庄一郎		
工事施行場所	美里町大字神川 5 6 7 - 1 区画整理、分譲の場合【 A 街区 - 8 画地】					
工事の種別	新設【 20 mm】 改造(増設含)【 増径・減径 mm ⇒ mm】 <u>メータ口径変更</u> 撤去【分水閉止による給水契約の解除】 <u>給水装置所有権の喪失</u>					
添付書類	平面図 立面図 工事施行確認票 工事記録写真					

竣工検査結果通知

この欄は検査職員が記入します

施行完了年月日 平成 年 月 日

検査職員 職名 氏名 印

上記工事の竣工検査を行った結果、合格したので通知します。

平成 年 月 日

申請時に記入済みであること
記入方法の指示を受けること

町水道事業管理者

町長 上里太郎 印

給水装置工事施行確認票 [正本 1 部]

A 4 版

工 事 施 行 場 所	美里町大字神川 5 6 7 - 1	【	街 区 -	画 地】
申 込 者 (装 置 所 有 者)	住 所 美里町大字児玉 1 2 3 - 4	氏 名	本庄 一 郎	

調査 道路等工事箇所の構造及び既設水道管、他企業者が管理する埋設物の有無並びに周辺の状況、計画使用水量等の把握をすること。

水道事業者及び各行政機関との連絡調整、協議及び許可等の有無を確認すること。

図面 工事箇所が確認できるよう、道路等の経路、目標となる建物等が記入されていること。方位、土地、建物の位置、構造及び道路等周辺の状況がわかりやすく描画されていること。

平面図、立面図双方が整合し、配管の経路、口径、材質、延長が記入されていること。メーター、止水栓の位置がオフセット図に記入されていること。

分岐部から末端の給水用具等までの区間に構造及び材質の基準に適合した材料を使用し、かつ適切な工法がとられていること。

分岐部からメーター付近までの区間に指定材料が使用されていること。

現場 給水管の口径、延長、経路及び給水用具等の位置が竣工図と一致すること。

メーター及び止水栓（筐、柵類を含む）は、逆付け、片寄り、傾きがなく、水平に取付けられていること。

メーターの位置は、損壊のおそれがなく、検針、交換に支障がないこと。

給水管は、所定の埋設深さが確保されていること。

配水管に影響を及ぼすおそれのあるポンプが直接連結されていないこと。

水の汚染、破壊、浸食、逆流、凍結等の防止対策がなされていること。

クロスコネクション（誤接合）がなされていないこと。

給水管及び給水用具は、性能基準適合品が使用され、適切な接合がされていること。

機能 通水後、給水用具からの吐水量及びメーター、給水用具の動作状態を確認する。

耐圧 充水、空気の排気、加圧（1.75Mpa、2分程度）、継手部分の脱落その他異常のないことを確認すること。

水質 水栓から採水し、臭気、味、色、濁り、遊離残留塩素（0.1 mg/l 以上）を確認すること。

上記のとおり、水道事業者との連絡調整及び工事に関する技術上の管理並びに構造及び材質の基準に適合していることの確認その他の施行状況について、確認しました。

平成 年 月 日

以上の欄は主任技術者がチェックをし、現地等において
検査職員に提出すること。（詳細は各市町村の指示による）

町水道課検査職員 様

指定工事業者名 株式会社 群馬水道

主任技術者氏名 千代田三郎


印

竣工平面図 [正・副本各1部]



工事施行場所 **美里町大字神川567-1** 【 街区 - 画地 】

申込者(装置所有者) 住所 **美里町大字児玉123-4** 氏名 **本庄一郎**

(縮尺は S = 1 / 100 ~ 1 / 200 程度) 方位(北を表示)

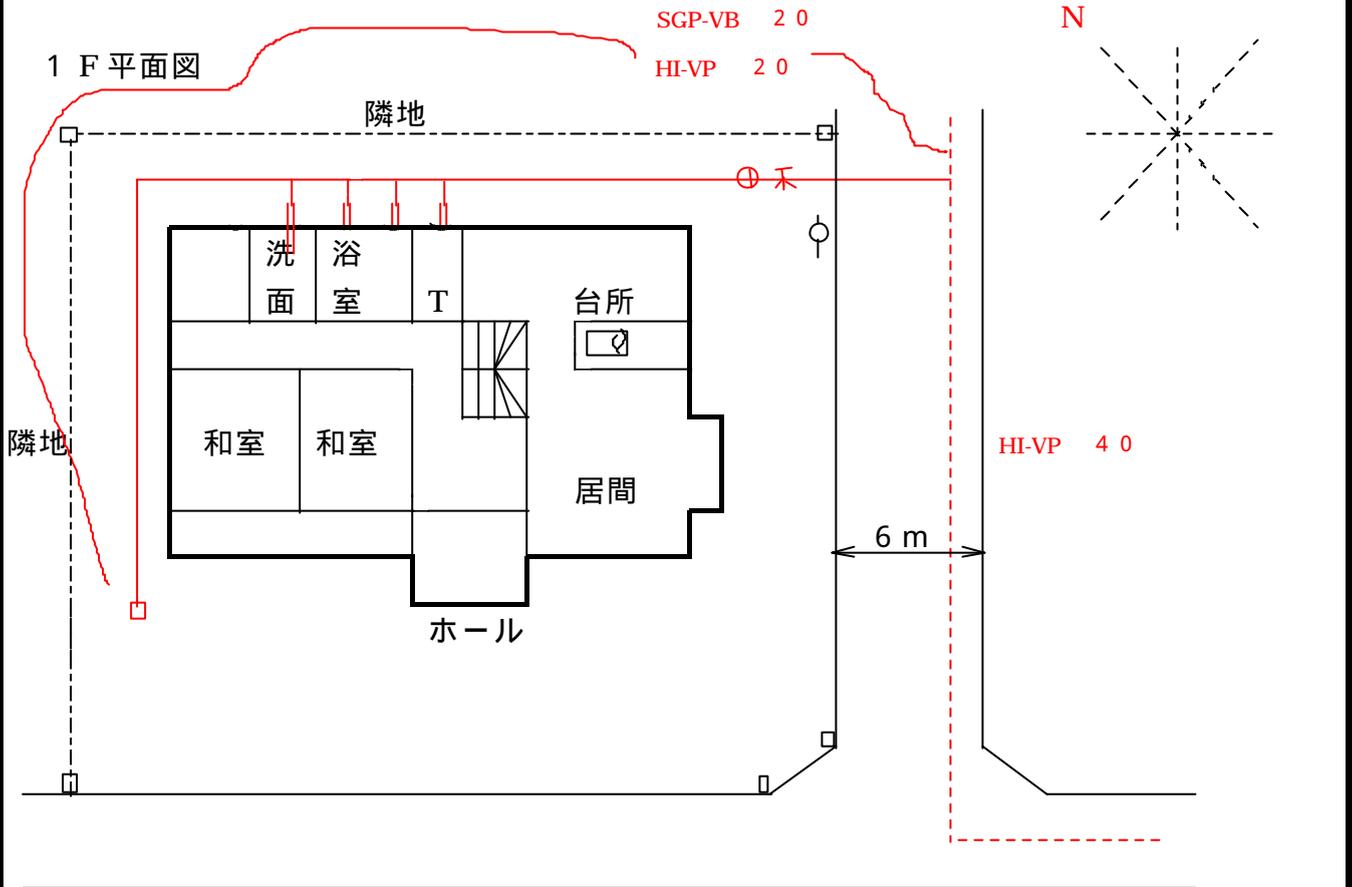


2 F 平面図

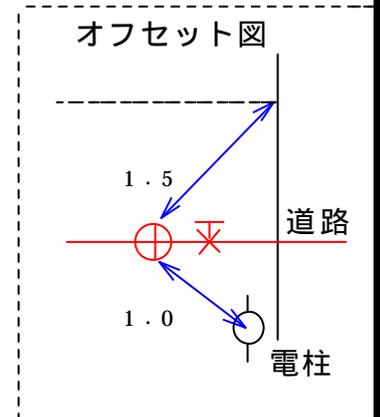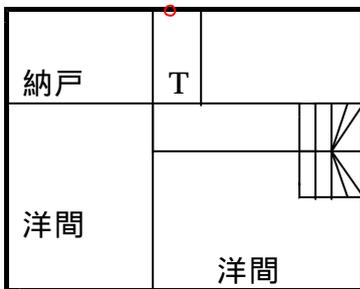

竣工立面図 [正・副本各1部]

工 事 施 行 場 所	美里町大字神川 5 6 7 - 1	【 街 区 - 画 地 】
申 込 者 (装 置 所 有 者)	住 所 美里町大字児玉 1 2 3 - 4	氏 名 本庄一郎

(縮尺は任意)
 作図法
 _____ / 45度

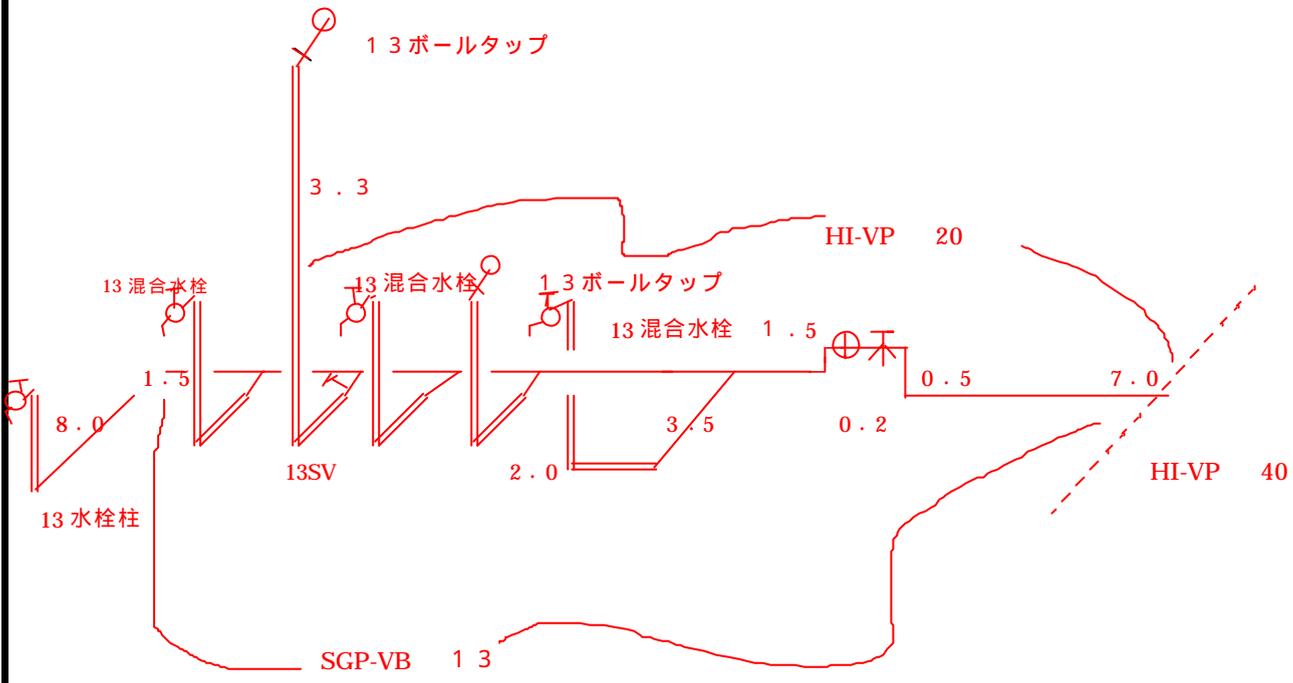

工事記録写真

工事施行場所 **美里町大字神川567-1**


【 街区 - 画地】

申込者(装置所有者)住所 **美里町大字児玉123-4**

氏名 **本庄一郎**

撮影箇所 **A**

写真の提出の有無は、各市町村に確認してください
撮影の位置は、その都度、指示を受けてください

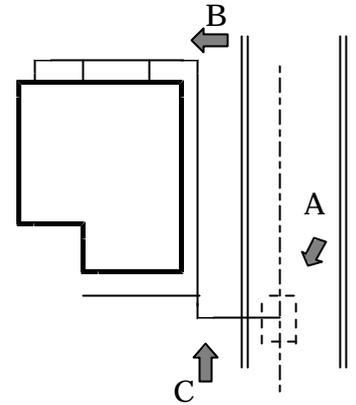

A 配水管への穿孔作業の状況

撮影箇所 **B**

B 主配管の布設状況

C その他指示を受けた箇所

撮影箇所